
Grundriss Erdgeschoss

Bestand, M 1:100

OKFF ±0,00 m · Geschosshöhe 3,70 m

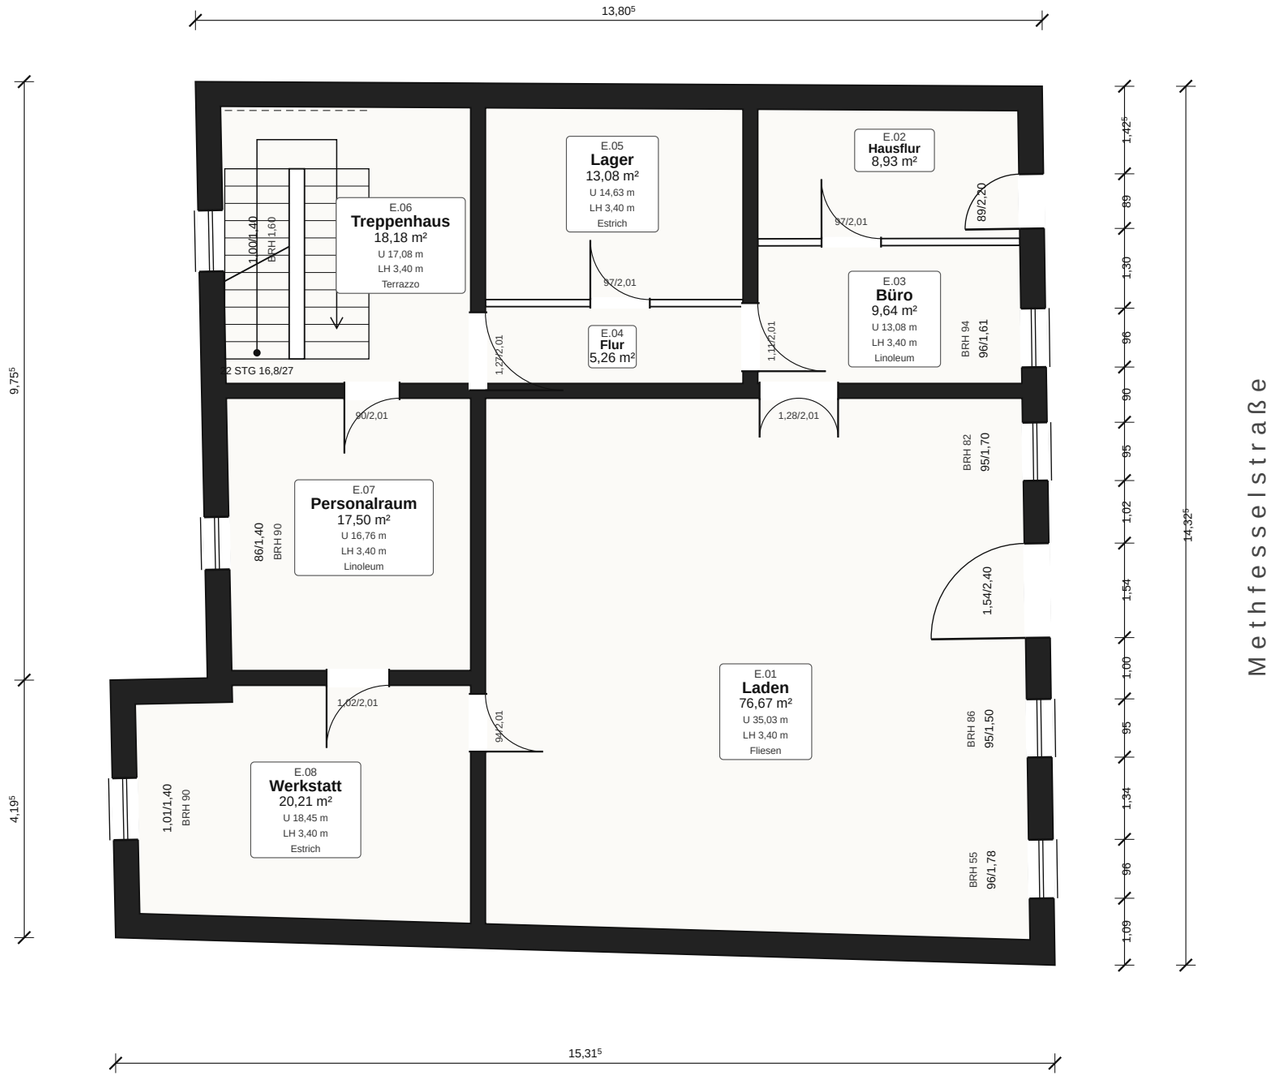

N

Legende

- Mauerwerk, tragend (Bestand)
- Leichte Trennwand, nichttragend

BRH	Brüstungshöhe
LH	lichte Raumhöhe
U	Raumumfang
OKFF	Oberkante Fertigfußboden
STG	Steigungen
WE	Wohneinheit

Flächen: Netto-Raumfläche nach DIN 277.
Alle Maße sind am Bau zu prüfen.

Flächenzusammenstellung

Nr.	Raum	Boden	m²
E.01	Laden	Fliesen	76,67
E.02	Hausflur	Terrazzo	8,93
E.03	Büro	Linoleum	9,64
E.04	Flur	Terrazzo	5,26
E.05	Lager	Estrich	13,08
E.06	Treppenhaus	Terrazzo	18,18
E.07	Personalraum	Linoleum	17,50
E.08	Werkstatt	Estrich	20,21
	Allgemein / Gewerbe		**169,47**
	Summe Netto-Raumfläche		**169,47**

Laden mit Lager und Büro, Wohnungen ab 1. OG


Bauvorhaben	Energetische Sanierung, Wohn- und Geschäftshaus
Adresse	Methfesselstraße 8, 10965 Berlin-Kreuzberg
Bauherr	Eigentümergemeinschaft Methfesselstraße 8
Planinhalt	**Grundriss Erdgeschoss (EG), Bestand**
Planart	Bestandsplan nach Aufmaß

Maßstab	Format	Datum
1:100	A3	02.10.2026
Gezeichnet	**Geprüft**	**Index**
A. Yerzhan	ausstehend	a
Plan-Nr.	**Blatt**	**Gebäude-ID**
BOo-BST-EG-01	1 von 4	DEBE02YY40000BOo

Grundriss 1. Obergeschoss

Bestand, M 1:100

OKFF +3,70 m · Geschosshöhe 3,76 m

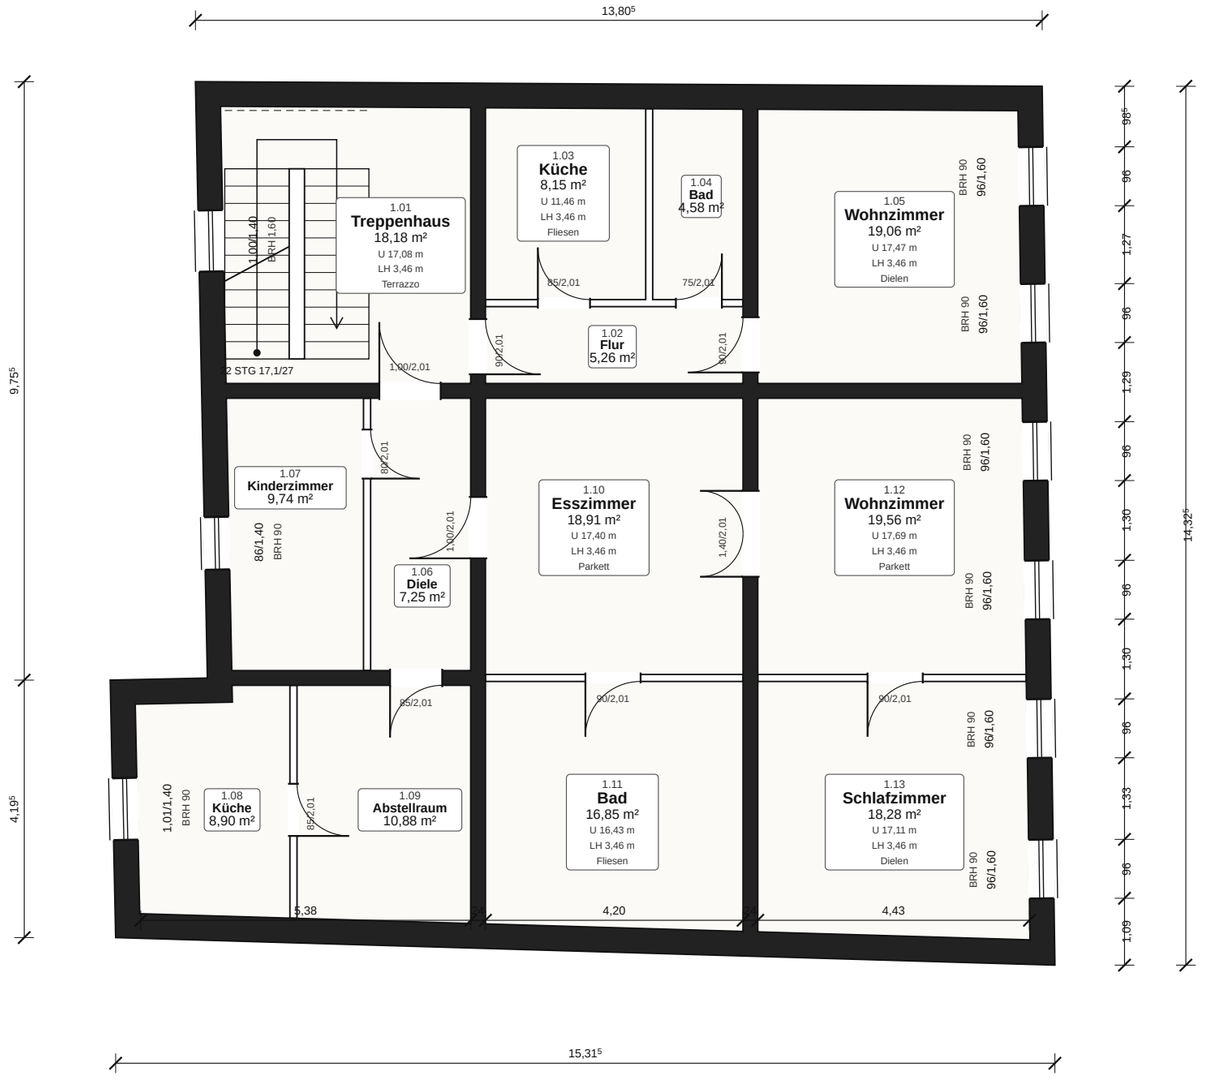

N

Legende

- Mauerwerk, tragend (Bestand)
- Leichte Trennwand, nichttragend

BRH	Brüstungshöhe
LH	lichte Raumhöhe
U	Raumumfang
OKFF	Oberkante Fertigfußboden
STG	Steigungen
WE	Wohneinheit

Flächen: Netto-Raumfläche nach DIN 277.
Alle Maße sind am Bau zu prüfen.

Flächenzusammenstellung

Nr.	Raum	Boden	m²
1.01	Treppenhaus	Terrazzo	18,18
1.02	Flur (WE 1)	Dielen	5,26
1.03	Küche (WE 1)	Fliesen	8,15
1.04	Bad (WE 1)	Fliesen	4,58
1.05	Wohnzimmer (WE 1)	Dielen	19,06
1.06	Diele (WE 2)	Dielen	7,25
1.07	Kinderzimmer (WE 2)	Dielen	9,74
1.08	Küche (WE 2)	Fliesen	8,90
1.09	Abstellraum (WE 2)	Dielen	10,88
1.10	Esszimmer (WE 2)	Parkett	18,91
1.11	Bad (WE 2)	Fliesen	16,85
1.12	Wohnzimmer (WE 2)	Parkett	19,56
1.13	Schlafzimmer (WE 2)	Dielen	18,28
	Allgemein / Gewerbe		**18,18**
	Wohnfläche WE 1		**37,05**
	Wohnfläche WE 2		**110,36**
	Summe Netto-Raumfläche		**165,59**

Zwei Wohnungen: WE 1 (Nord) und WE 2 (Süd)


Bauvorhaben	Energetische Sanierung, Wohn- und Geschäftshaus
Adresse	Methfesselstraße 8, 10965 Berlin-Kreuzberg
Bauherr	Eigentümergemeinschaft Methfesselstraße 8
Planinhalt	**Grundriss 1. Obergeschoss (1. OG), Bestand**
Planart	Bestandsplan nach Aufmaß

Maßstab	Format	Datum
1:100	A3	02.10.2026
Gezeichnet	**Geprüft**	**Index**
A. Yerzhan	ausstehend	a
Plan-Nr.	**Blatt**	**Gebäude-ID**
BOo-BST-1OG-01	2 von 4	DEBE02YY40000BOo

Grundriss 2. Obergeschoss

Bestand, M 1:100

OKFF +7,46 m · Geschosshöhe 3,39 m

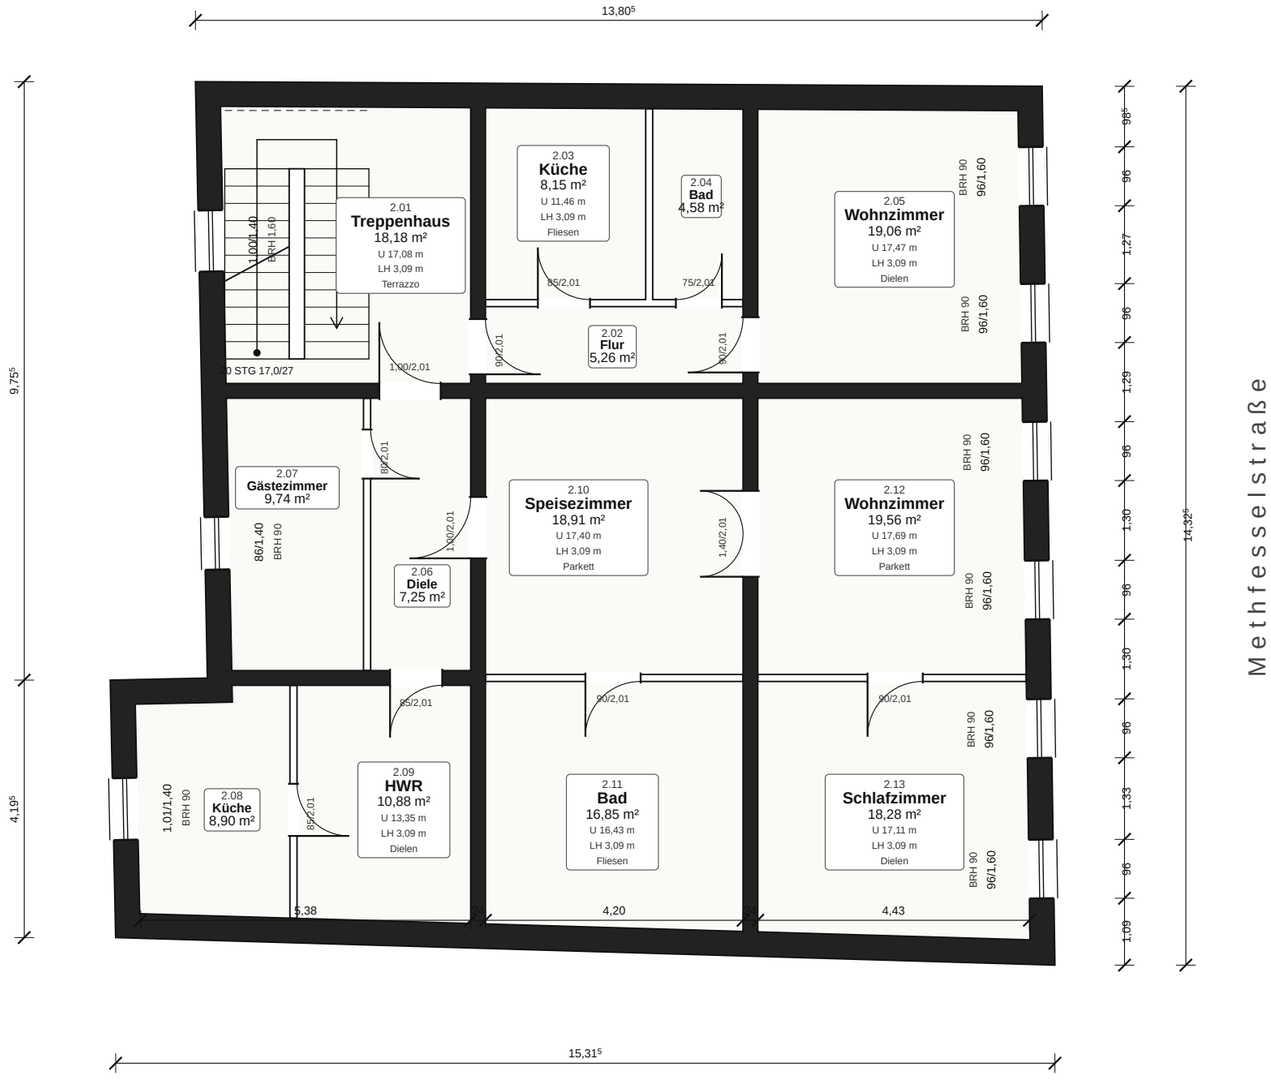

N

Legende

- Mauerwerk, tragend (Bestand)
- Leichte Trennwand, nichttragend

BRH	Brüstungshöhe
LH	lichte Raumhöhe
U	Raumumfang
OKFF	Oberkante Fertigfußboden
STG	Steigungen
WE	Wohneinheit

Flächen: Netto-Raumfläche nach DIN 277.
Alle Maße sind am Bau zu prüfen.

Flächenzusammenstellung

Nr.	Raum	Boden	m²
2.01	Treppenhaus	Terrazzo	18,18
2.02	Flur (WE 1)	Dielen	5,26
2.03	Küche (WE 1)	Fliesen	8,15
2.04	Bad (WE 1)	Fliesen	4,58
2.05	Wohnzimmer (WE 1)	Dielen	19,06
2.06	Diele (WE 2)	Dielen	7,25
2.07	Gästezimmer (WE 2)	Dielen	9,74
2.08	Küche (WE 2)	Fliesen	8,90
2.09	HWR (WE 2)	Dielen	10,88
2.10	Speisezimmer (WE 2)	Parkett	18,91
2.11	Bad (WE 2)	Fliesen	16,85
2.12	Wohnzimmer (WE 2)	Parkett	19,56
2.13	Schlafzimmer (WE 2)	Dielen	18,28
	Allgemein / Gewerbe		**18,18**
	Wohnfläche WE 1		**37,05**
	Wohnfläche WE 2		**110,36**
	Summe Netto-Raumfläche		**165,59**

Grundriss wie 1. OG, Nutzung einzelner Räume abweichend


Bauvorhaben	Energetische Sanierung, Wohn- und Geschäftshaus
Adresse	Methfesselstraße 8, 10965 Berlin-Kreuzberg
Bauherr	Eigentümergemeinschaft Methfesselstraße 8
Planinhalt	**Grundriss 2. Obergeschoss (2. OG), Bestand**
Planart	Bestandsplan nach Aufmaß

Maßstab	Format	Datum
1:100	A3	02.10.2026
Gezeichnet	**Geprüft**	**Index**
A. Yerzhan	ausstehend	a
Plan-Nr.	**Blatt**	**Gebäude-ID**
BOo-BST-2OG-01	3 von 4	DEBE02YY40000BOo

Grundriss 3. Obergeschoss

Bestand, M 1:100

OKFF +10,85 m · Geschosshöhe 3,78 m

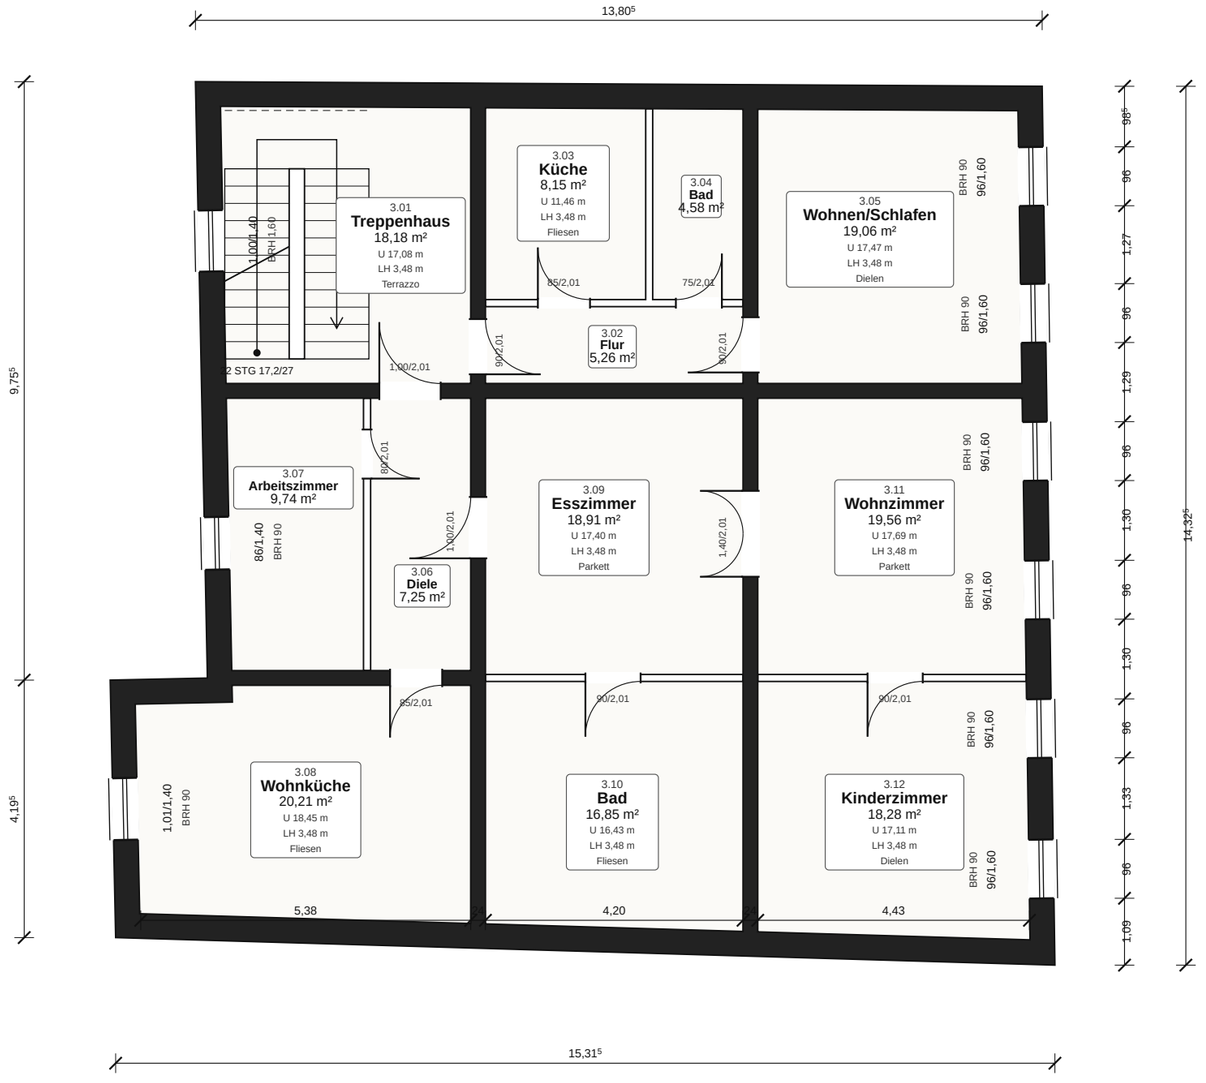

N

Legende

- Mauerwerk, tragend (Bestand)
- Leichte Trennwand, nichttragend

BRH	Brüstungshöhe
LH	lichte Raumhöhe
U	Raumumfang
OKFF	Oberkante Fertigfußboden
STG	Steigungen
WE	Wohneinheit

Flächen: Netto-Raumfläche nach DIN 277.
Alle Maße sind am Bau zu prüfen.

Flächenzusammenstellung

Nr.	Raum	Boden	m²
3.01	Treppenhaus	Terrazzo	18,18
3.02	Flur (WE 1)	Dielen	5,26
3.03	Küche (WE 1)	Fliesen	8,15
3.04	Bad (WE 1)	Fliesen	4,58
3.05	Wohnen/Schlafen (WE 1)	Dielen	19,06
3.06	Diele (WE 2)	Dielen	7,25
3.07	Arbeitszimmer (WE 2)	Dielen	9,74
3.08	Wohnküche (WE 2)	Fliesen	20,21
3.09	Esszimmer (WE 2)	Parkett	18,91
3.10	Bad (WE 2)	Fliesen	16,85
3.11	Wohnzimmer (WE 2)	Parkett	19,56
3.12	Kinderzimmer (WE 2)	Dielen	18,28
	Allgemein / Gewerbe		**18,18**
	Wohnfläche WE 1		**37,05**
	Wohnfläche WE 2		**110,79**
	Summe Netto-Raumfläche		**166,02**

Wie 1. OG, in WE 2 Küche und Abstellraum zur Wohnküche zusammengelegt

Bauvorhaben	Energetische Sanierung, Wohn- und Geschäftshaus
Adresse	Methfesselstraße 8, 10965 Berlin-Kreuzberg
Bauherr	Eigentümergemeinschaft Methfesselstraße 8
Planinhalt	**Grundriss 3. Obergeschoss (3. OG), Bestand**
Planart	Bestandsplan nach Aufmaß

Maßstab	Format	Datum
1:100	A3	02.10.2026
Gezeichnet	**Geprüft**	**Index**
A. Yerzhan	ausstehend	a
Plan-Nr.	**Blatt**	**Gebäude-ID**
BOo-BST-3OG-01	4 von 4	DEBE02YY40000BOo